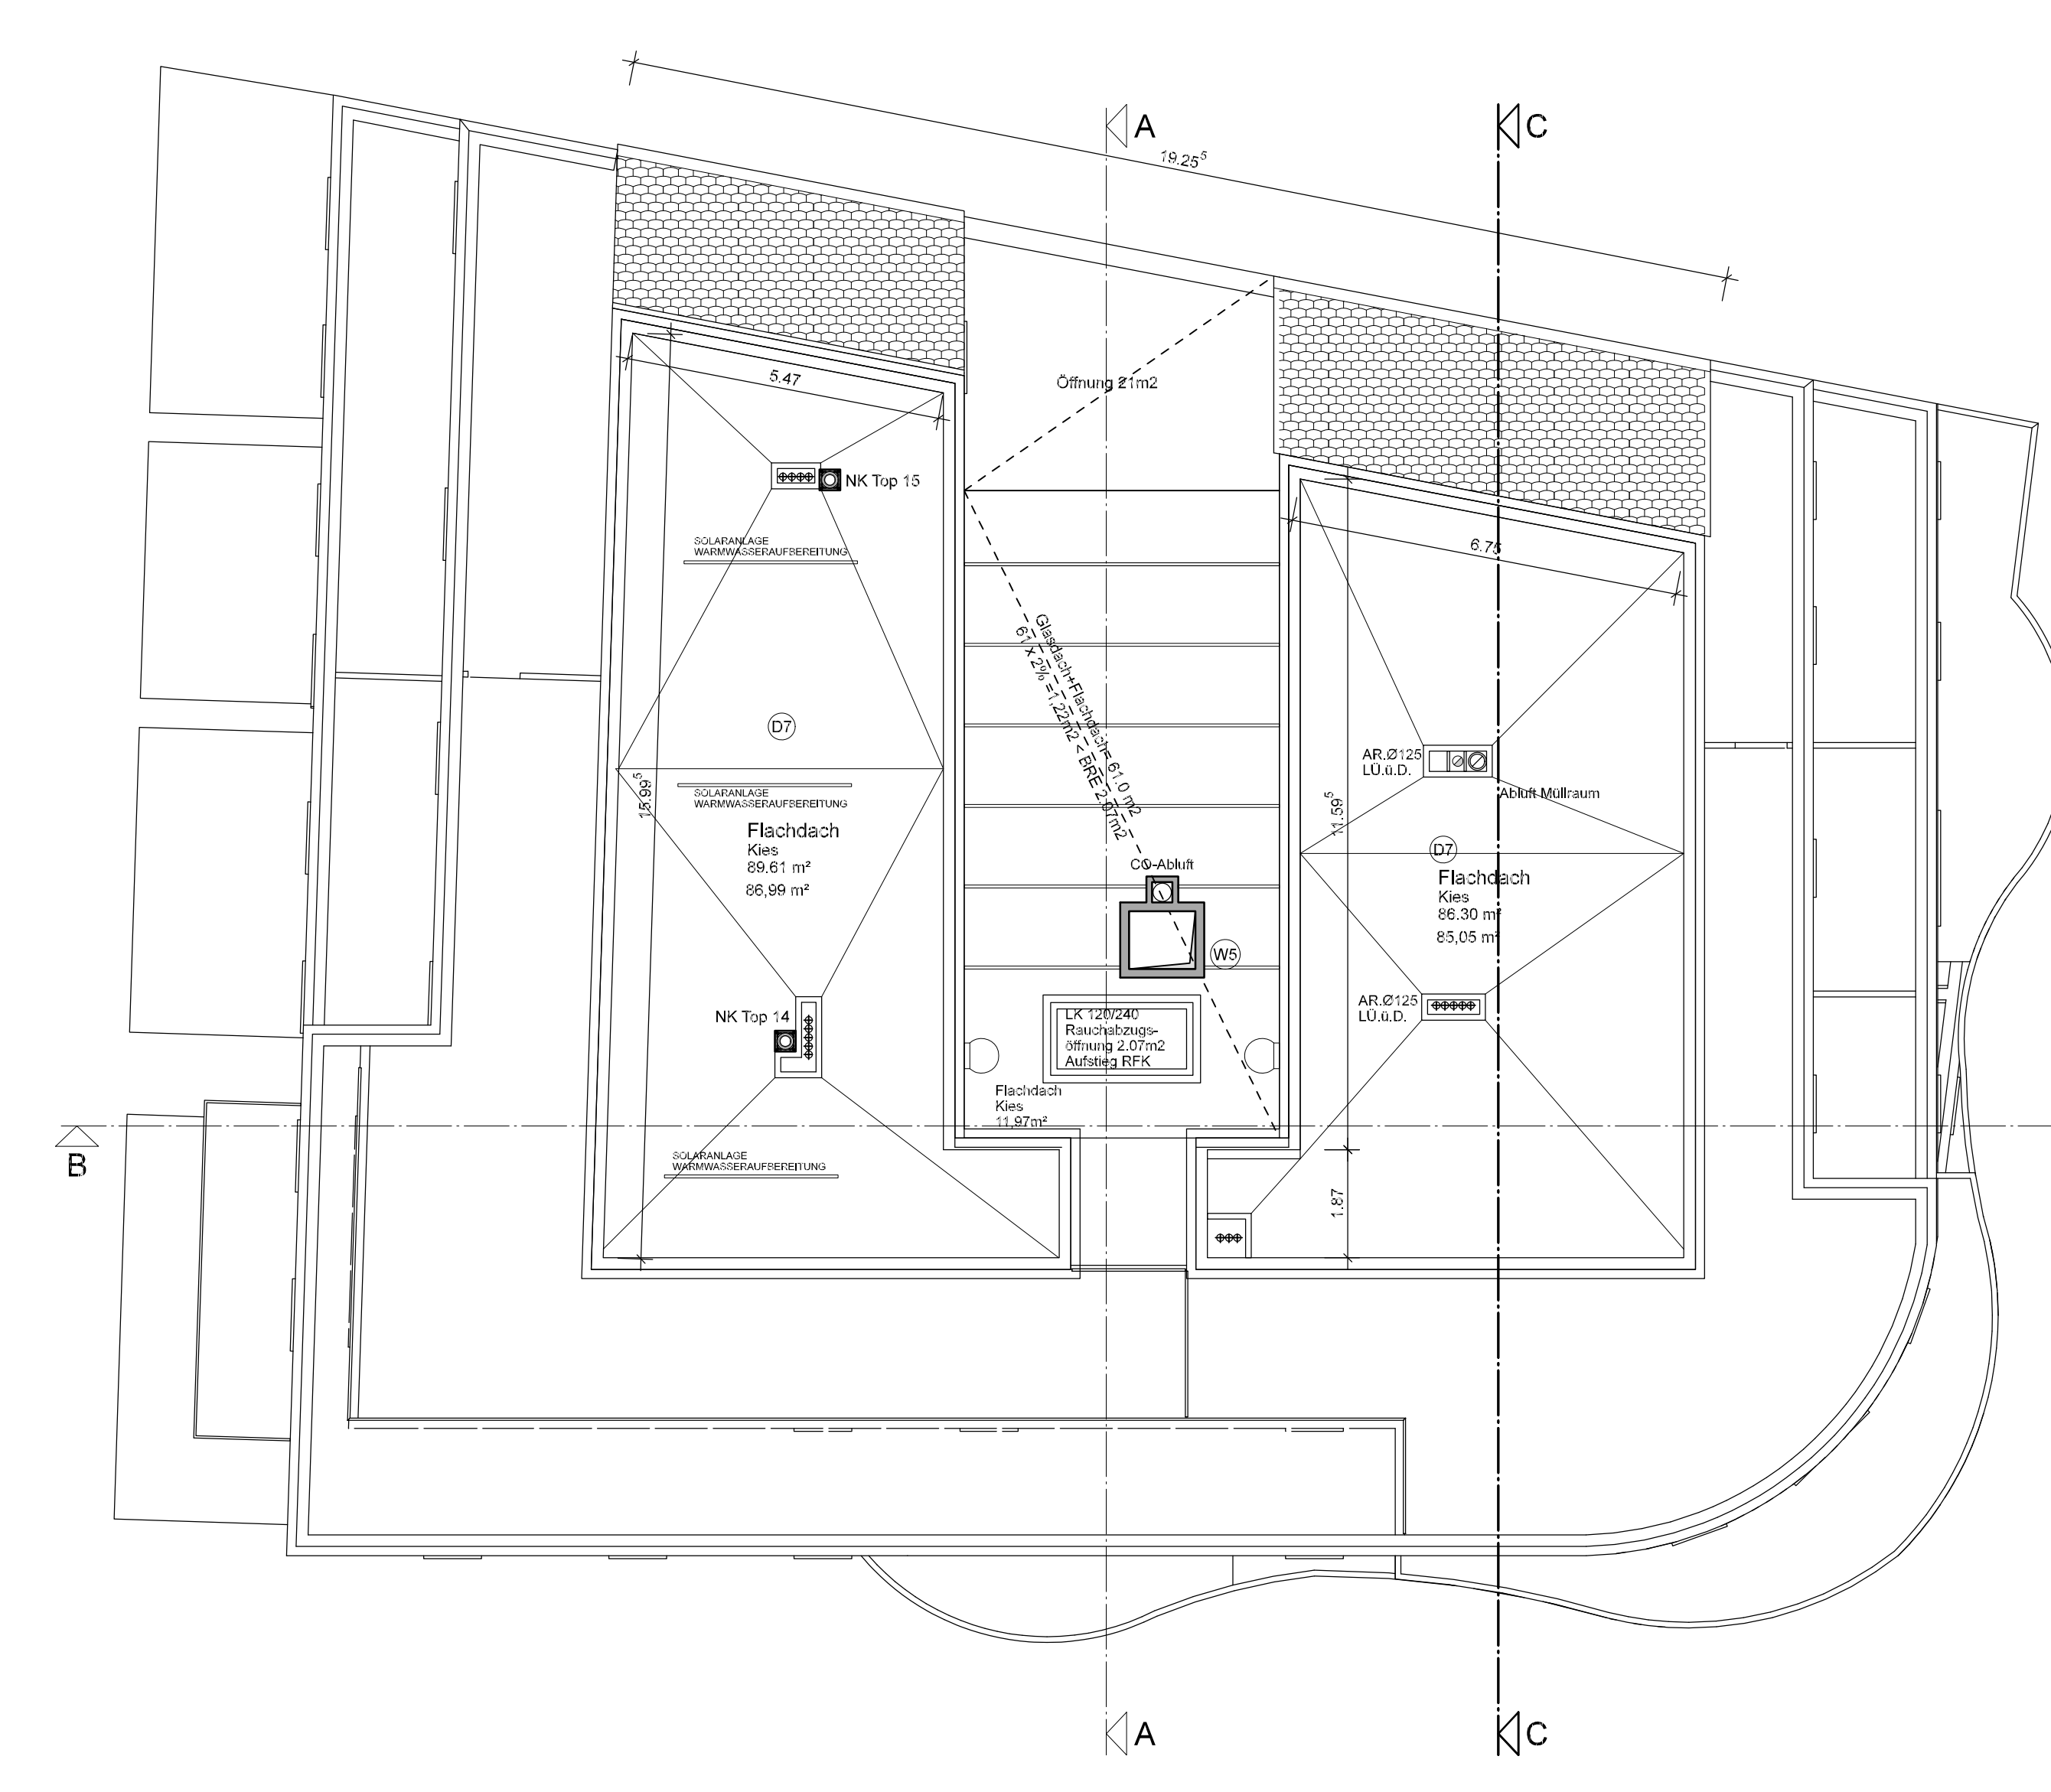
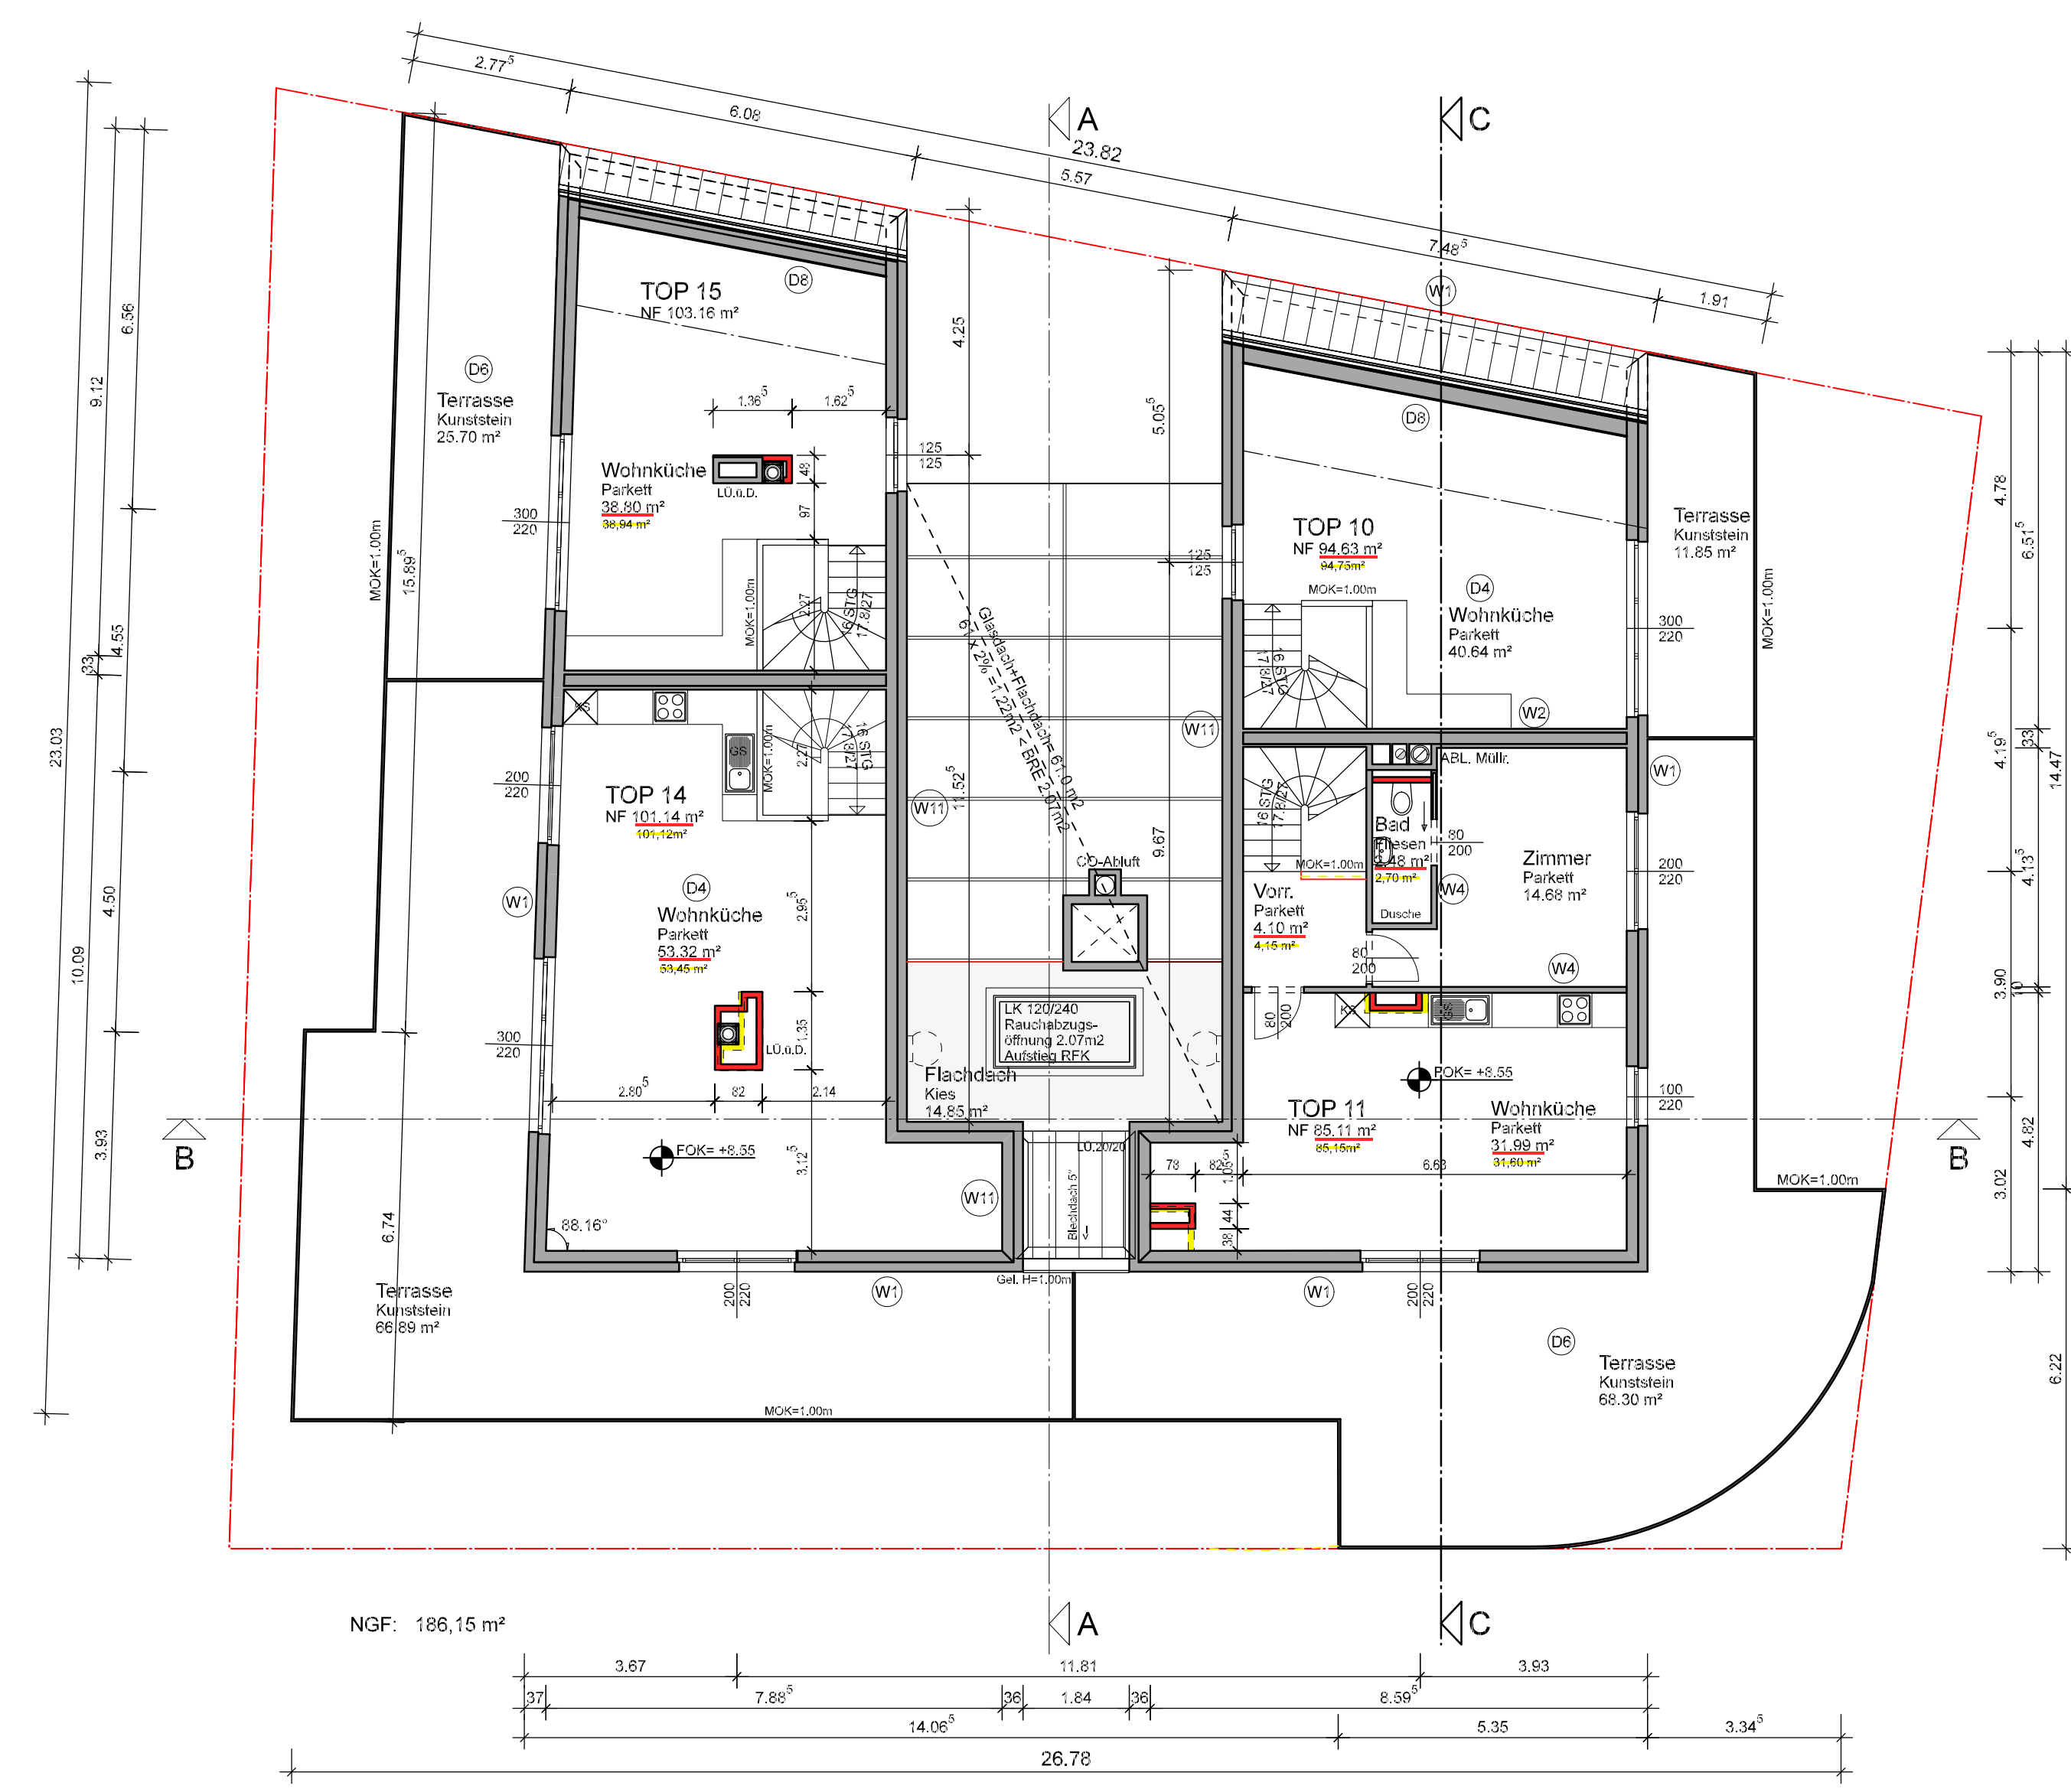
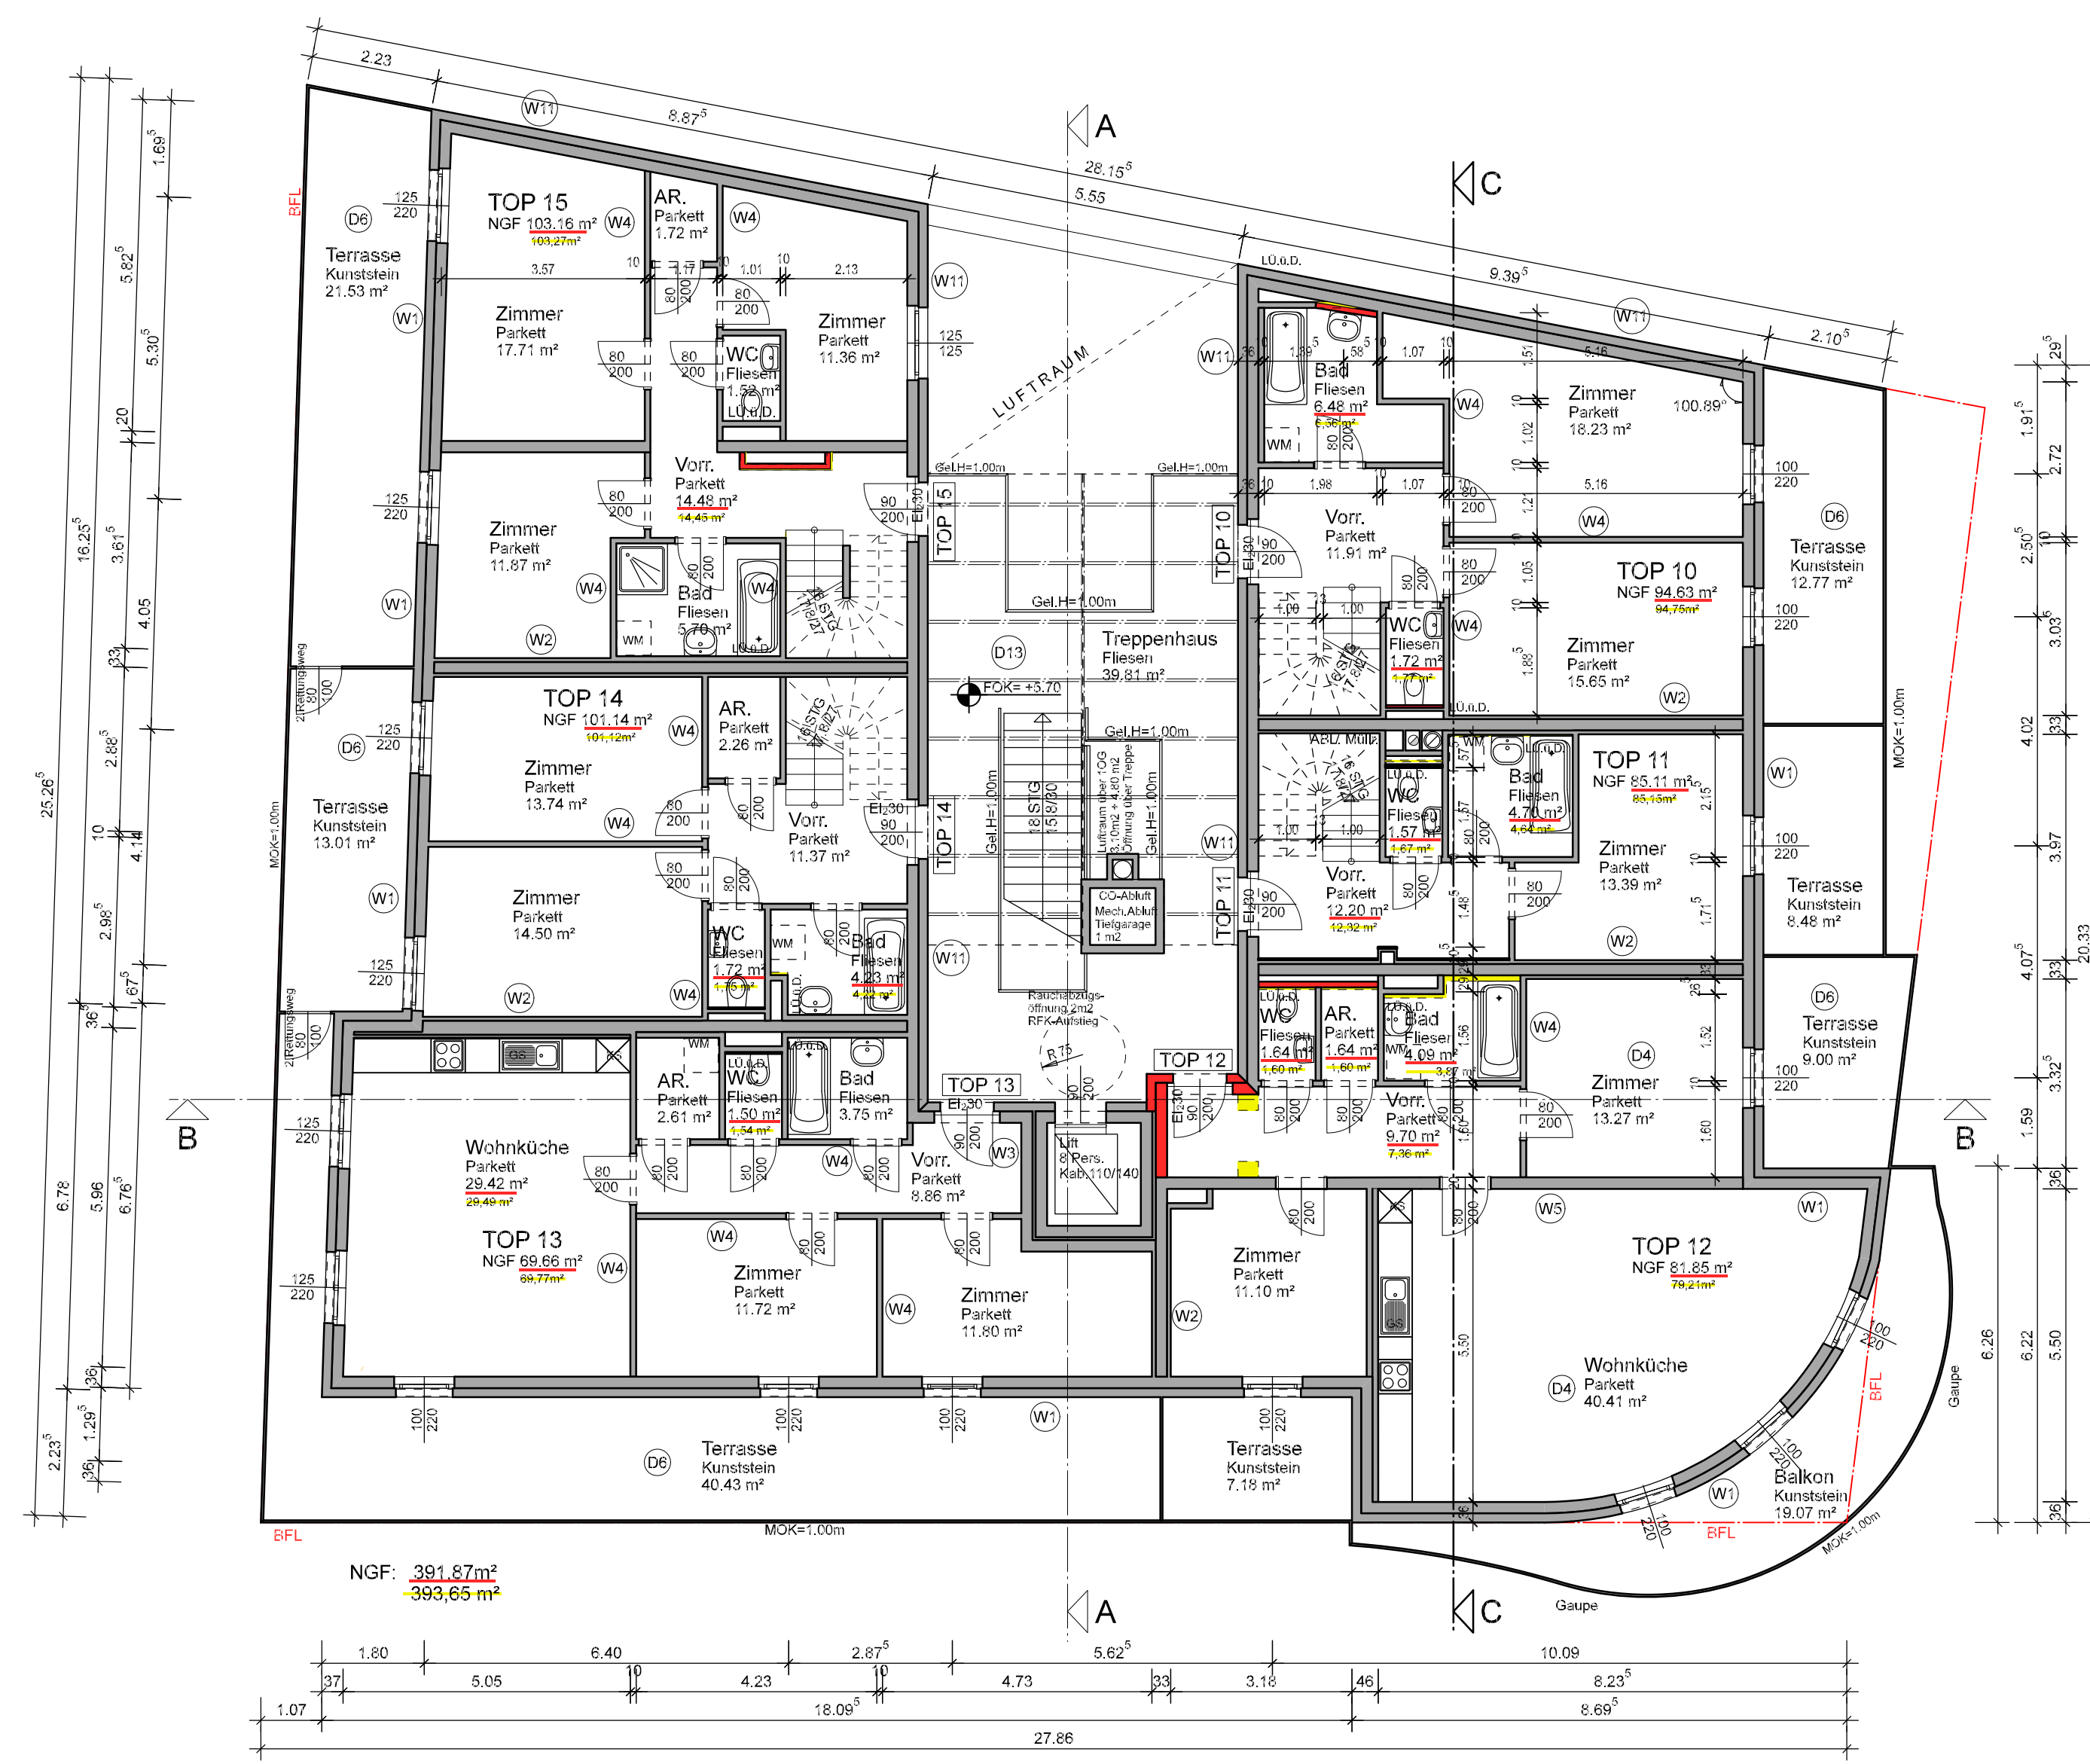
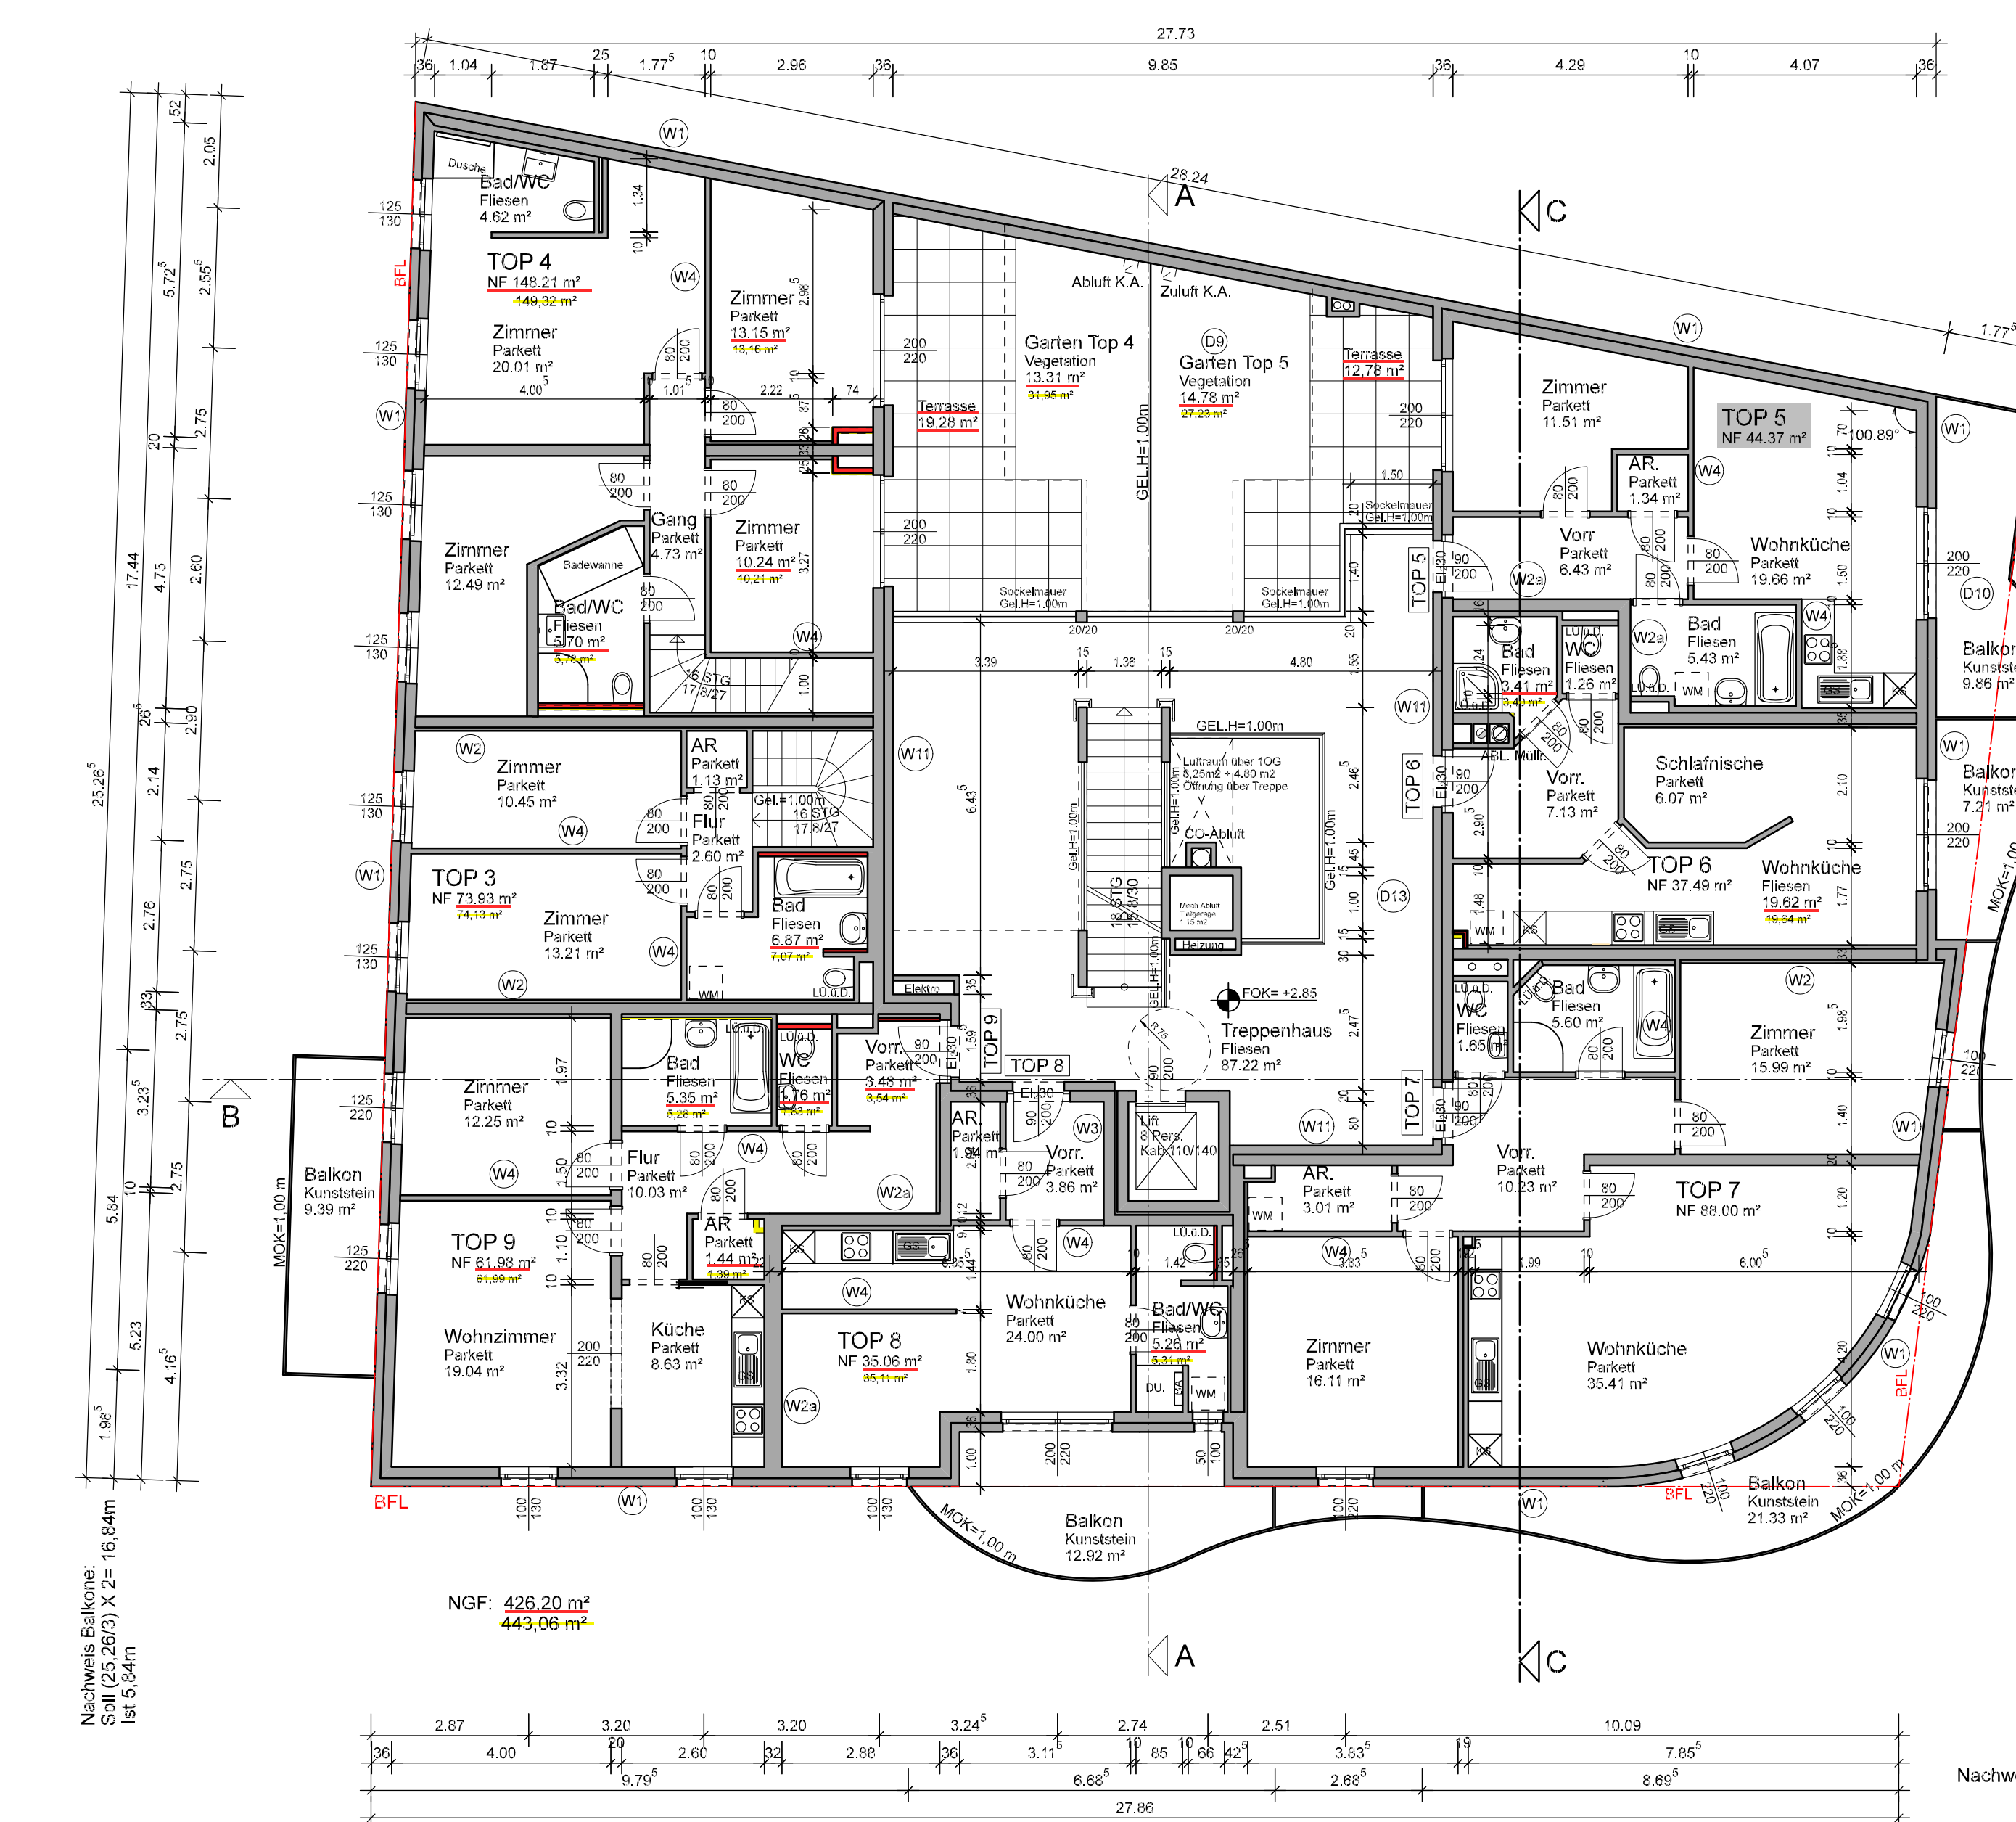
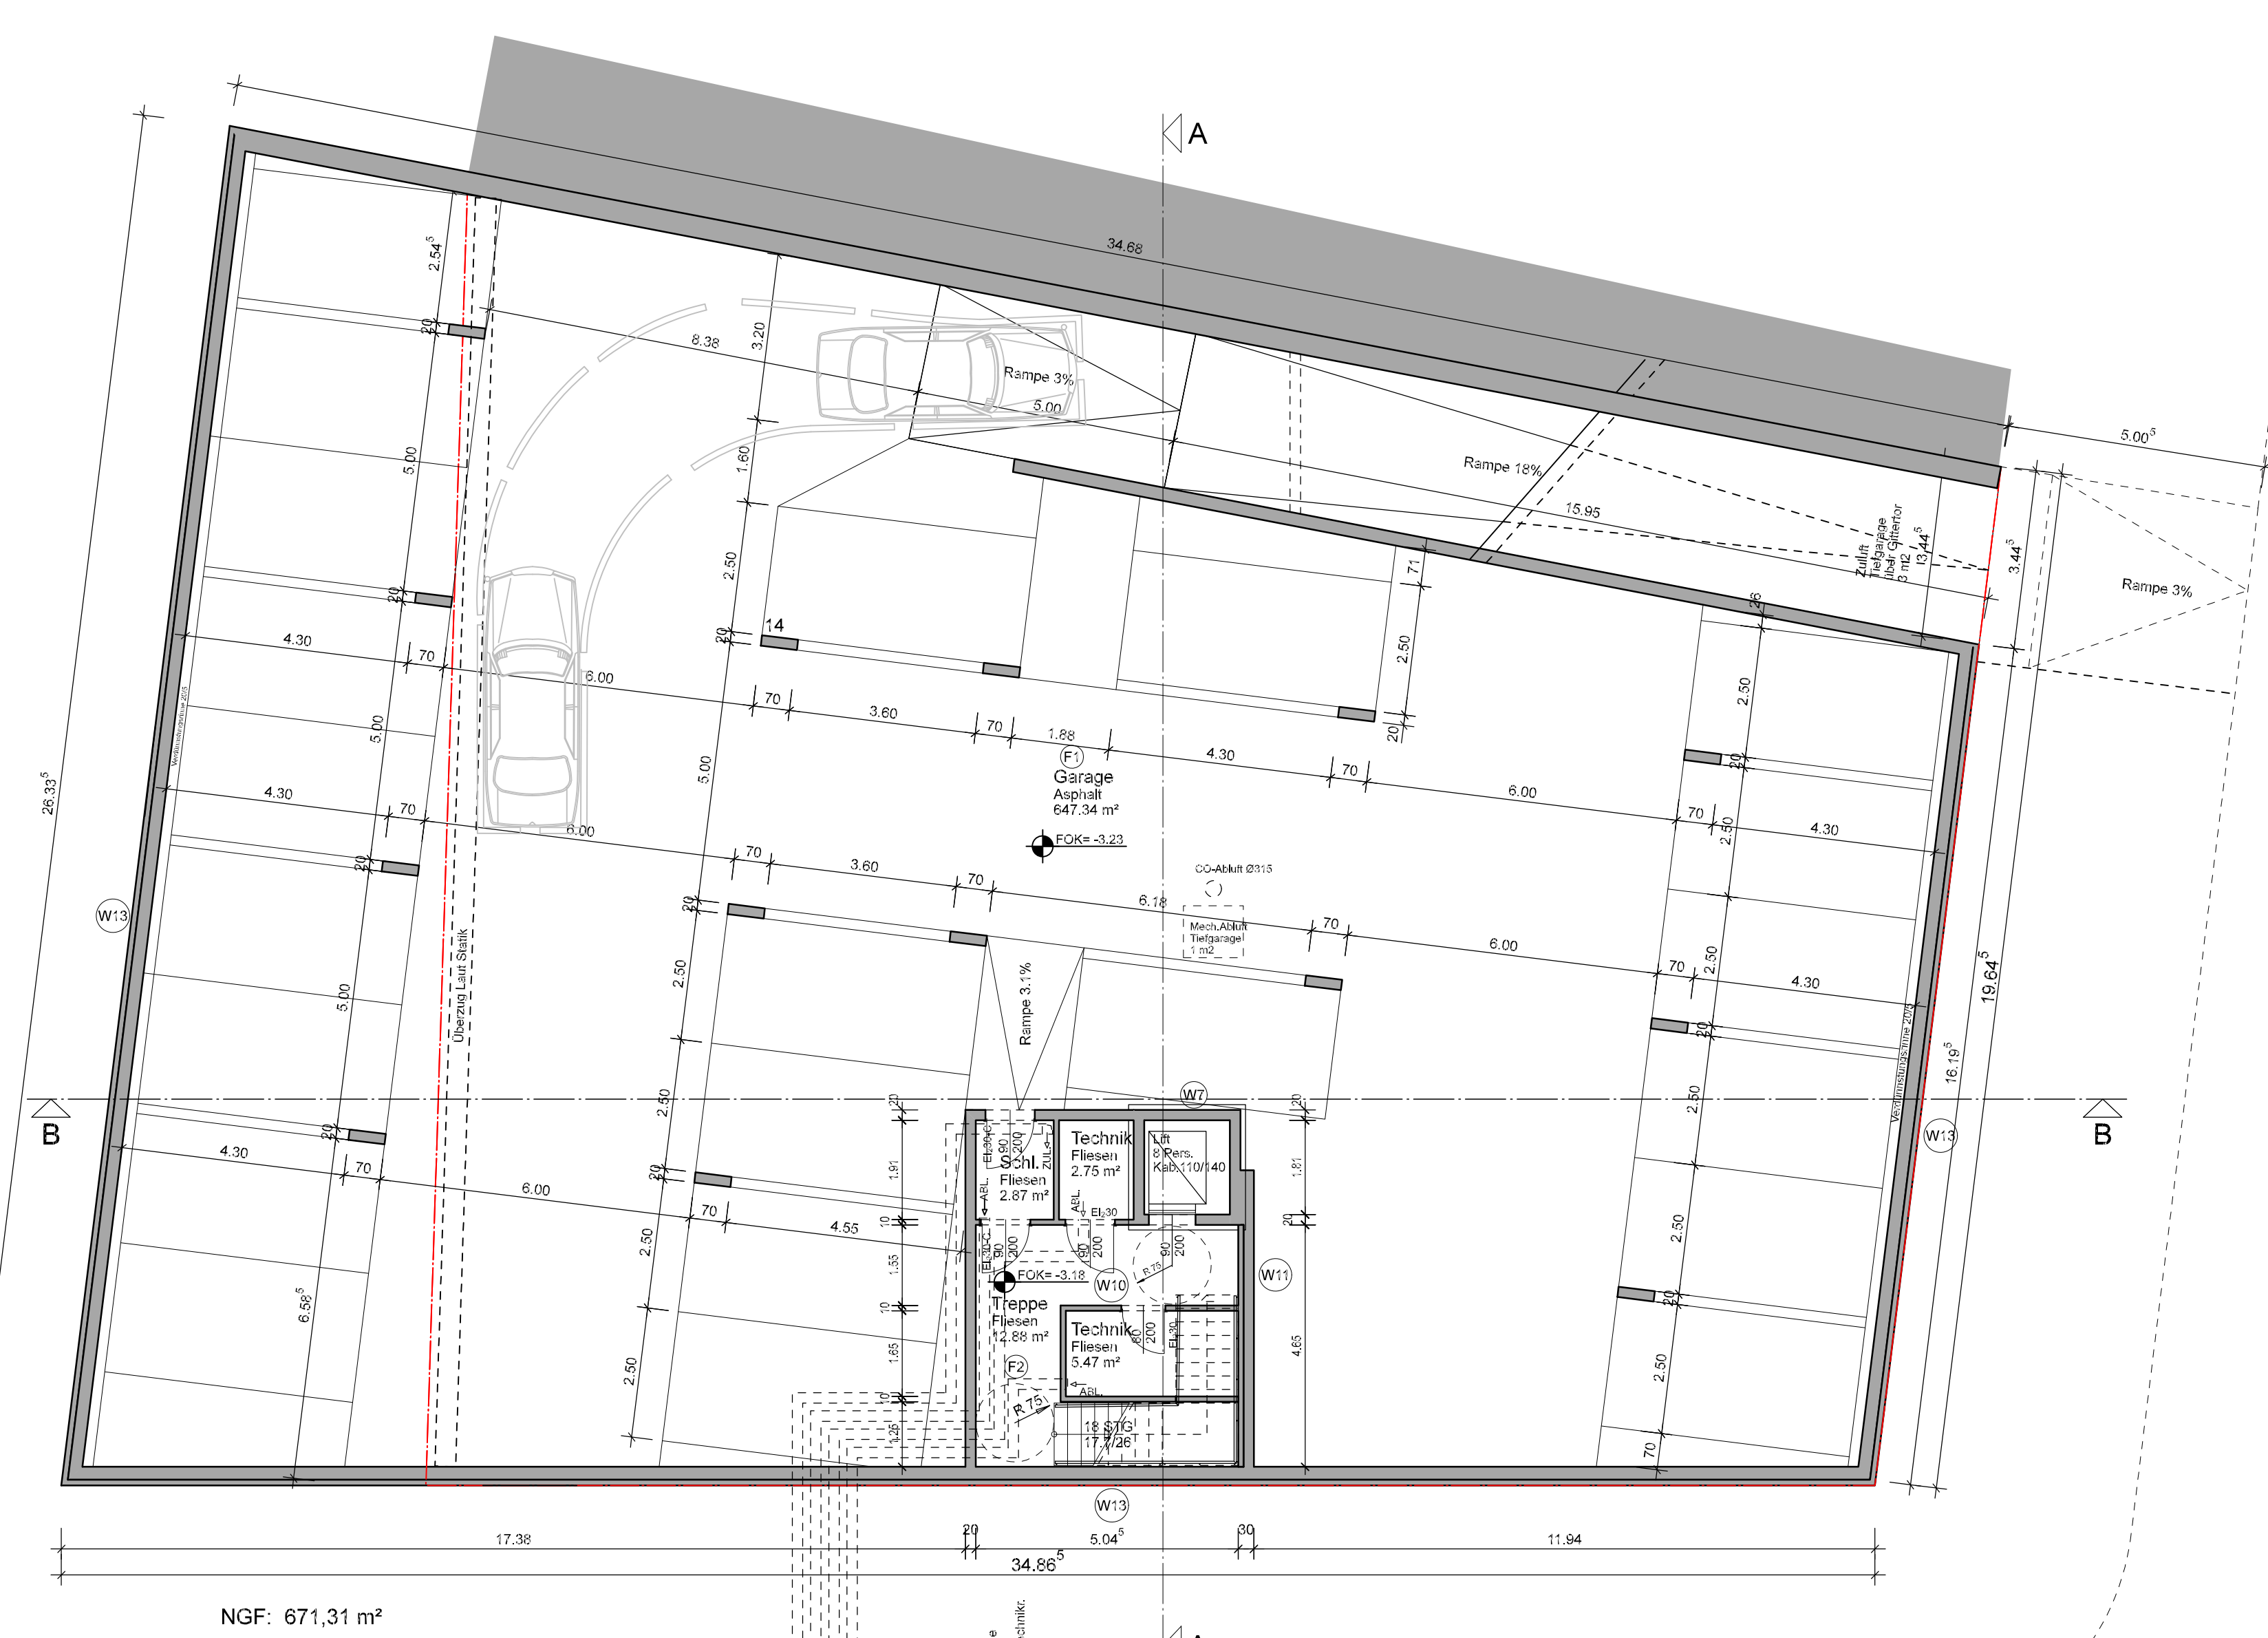


[illegible]

 I-III (19,91/3) X 2 = 13,27m
 I-IV 6,625 + 6,52 = 13,14m

0,00 = 2,78 ü. WN				
Seite:	A	B	C	
BESTANDSPLAN				
Bauparzellennr.:				
WELZENBACHERGASSE 3 A-1220 WIEN				
Grundstücksnr.:	Einlagezahl	Katastralgemeinde:		
717/1	621	01660 KAGRAN		
Behörde:				
Bauherr:		Grundbesitzgärtner:		
Wohnpark Donaustadt GmbH Schwanstraße 49 A-1140 Wien		Wohnpark Donaustadt GmbH Schwanstraße 49 A-1140 Wien		
Planverfasser:		Baubehörde:		
 BM 3 Bauverwaltung Planungs- und Baurechtsabteilung GmbH Gumpertstr. 2/1 • 1080 Wien Tele: +43 (0) 1 40 10 33 0 • E-Mail: abteilung@bm3.at				
Flächeninhalt: Grundrisse				
Gezeichnet	Plandatum:	Plannummer:	Plangröße:	Maßstab:
ISG	09.01.2017	301	1,45 m ²	1:100